



VODAK Humpolec, s.r.o.

Pražská 544
396 01 Humpolec

V Jihlavě dne 14.4.2023

Číslo: Vyjádření/043/23
Vyřizuje: Duba, tel.: 567553216

**Vyjádření k dokumentaci pro územní a stavební řízení na akci:
„VODOVOD ULICE EVŽENA ROŠICKÉHO, JIHLAVA“**

Dle předložené dokumentace a na základě místního šetření se stavba **dotýká** místních komunikací (MK), kde jsou SLUŽBY MĚSTA JIHLAVY s.r.o. (zastupující vlastníka místních a účelových komunikací Statutární město Jihlava dle „Smlouvy na zabezpečení správy místních komunikací a veřejně přístupných účelových komunikací“) správci, v tomto rozsahu:

- **rekonstrukce vodovodu včetně přípojek – překopy vozovky s živičným krytem a chodníku s krytem z dlažby – MK Evžena Rošického, Evžena Rošického – levý a pravý chodník, Dr. Jiřího Procházky, Erbenova – chodník**
- **úprava chodníku a nároží křižovatky** (rekonstrukce části chodníku, směrové a šířkové uspořádání, úprava oblouků křižovatky, posunutí dvou stávajících uličních vpustí) - **ul. Evžena Rošického, Pavlovova**
(dle situace stavby, která je nedílnou součástí tohoto vyjádření)

Z titulu majetkového správce předmětných MK SLUŽBY MĚSTA JIHLAVY s.r.o.

souhlasí

s prováděním stavby za dodržení níže uvedených podmínek:

- 1) Pracovní spáry ve vozovce budou ošetřeny asfaltovou zálivkou nebo spárovací páskou.
- 2) Vodovod včetně přípojek bude umístěn tak, aby byla dodržena jeho vzdálenost od uličních vpustí min. 1,0 m. V opačném případě bude vodovod uložen v chrániče. Vodovod nesmí být podélně umístěn pod obrubami vozovky nebo chodníku. Krytí IS v MK musí být dle ČSN 736005.
- 3) V rámci rekonstrukce vodovodu bude provedena úprava chodníku a nároží křižovatky ul. Evžena Rošického – Pavlovova, posunutí a výšková úprava stávajících uličních vpustí a výšková úprava kamenných obrub v délce 158,0 m. V místě napojení upravovaných chodníků budou stávající chodníky rozebrány a upraveny tak, aby na sebe plynule navazovaly.
- 4) Doporučujeme v rámci opravy části chodníku a před provedením konečné úpravy vozovky zřídit na vhodných místech dvě nové uliční vpustí, a to naproti domu E. Rošického 13 a 15.
- 5) Rozebraná kamenná mozaika z rekonstruované části chodníků bude na náklady zhotovitele odvezena na skládku stavebního materiálu dle dispozic SMJ s.r.o.
- 6) Správci MK bude oznámeno před zahájením stavby jméno (název) dodavatele stavby a zodpovědné osoby za probíhající stavbu. Správce MK bude zván na kontrolní dny stavby.
- 7) Po dokončení stavby bude správci MK předáno geodetické zaměření skutečného stavu týkající se úpravy chodníků a nároží křižovatky a posunutí uličních vpustí vč. povrchových znaků inženýrských sítí v okolí stavby (situace) na základě nového měření zakresleného do dat digitální technické mapy města (DTMM) Jihlavy. To vše ve III. třídě přesnosti, ve formátu *.dgn V7 (Microstation) a umístěné v souřadnicovém systému S-JTSK.

- 8) Před prováděním prací v MK bude nejdříve v místě zásahu do vozovky s živičným krytem vyfrézován kryt v tl. 5 cm v šíři jízdního pruhu vozovky (cca 3,0 m). V místě zásahu do vozovky, resp. odfrézované vozovky s živičným krytem budou okraje krytu zaříznuty. V místě zásahu do chodníku s krytem z dlažby bude rozebrána dlažba (včetně obrub) a řádně uložena, aby nedocházelo k její ztrátě.
- 9) Výkopek **nesmí** být použit pro konstrukci komunikace a bude u chodníku a vozovky do hloubky konstrukce komunikace odvezen. Výkopek musí být uložen tak, aby nedošlo ke znečištění MK. MK nesmí být při provádění prací znečišťovány ani jiným způsobem.
- 10) Po provedení prací v MK bude výkop neprodleně zasypan, u **chodníku s krytem z dlažby** těmito vrstvami:
 - provizorní úprava krytu ze štěrkopísku v tl. konečné úpravy chodníku s krytem z dlažby
 - podklad ze štěrkodrtě fr. 0-32 mm 20 cm
 - zásyp výkopkem nebo jiným vhodným materiálem
 u **vozovky s živičným krytem** těmito vrstvami:
 - provizorní **bezprašná** úprava krytu (z cementového betonu, vozovkové dlažby, frézované živičné drtě apod.) v tl. min. 6 cm + provizorní podklad ze štěrkodrtě v celkové tl. konečné úpravy vozovky s živičným krytem
 - podklad ze štěrkodrtě fr. 0-63 mm (0-32 mm) 30 cm
 - zásyp výkopkem nebo jiným vhodným materiálem
 Vše bude řádně hutněno po vrstvách tloušťky max. 15 cm do výše nivelety okolního chodníku a vozovky.
- 11) Konečná úprava **chodníku s krytem z dlažby**, po odstranění provizorní úpravy, bude provedena do výše nivelety okolního chodníku v této skladbě:
 - dlažba stejného tvaru a charakteru (nepoškozená), v šíři výkopu + 30 cm na každou stranu
 - ložní vrstva dlažby z drtě 4-8 mm 4 cm
 Konečná úprava **vozovky s živičným krytem**, po odstranění provizorní úpravy, bude provedena do výše nivelety okolní vozovky v této skladbě:
 - asfaltový beton (ACO 11 +) 5 cm, v šíři odfrézované vozovky dle podmínky č. 8 tohoto vyjádření + ošetření spár (asfaltovou zálivkou, spárovací páskou apod.)
 - obalované kamenivo (ACP 16 +, ACP 22 +) nebo asfaltový beton (ACL 16 +) 7 cm, v šíři výkopu
 Obruby budou uloženy do betonového lože.
- 12) Otevřený výkop v MK bude viditelně označen a zajištěn s ohledem na bezpečnost chodců a provozu na komunikaci.
- 13) Konečná úprava MK bude zajištěna odborně způsobilou firmou, která má pro výkon této činnosti podnikatelské oprávnění. Při provádění výkopů v MK je nutné dodržet TP 146 (s ohledem na podmínky tohoto vyjádření).
- 14) Správce MK může dle skutečného provedení prací požadovat další úpravy MK.
- 15) Na všechny práce spojené s **provedením** konečné úpravy na MK poskytne **investor stavby** správci záruční dobu v délce trvání **60 měsíců ode dne předání**.
- 16) Do doby předání výkopu je **investor povinen udržovat** porušenou část chodníku ve schůdném stavu a porušenou část vozovky ve sjízdném stavu se zachováním bezpečnosti silničního provozu.
- 17) Jakékoliv změny týkající se MK **je nutno předem projednat** se správcem MK SLUŽBY MĚSTA JIHLAVY s.r.o.
- 18) Zásah do silničního tělesa může být prováděn teprve až **po nabytí právní moci rozhodnutí** o povolení ke zvláštnímu užívání místních komunikací, o jehož vydání je povinen investor, resp. dodavatel požádat u silničního správního úřadu – Magistrátu města Jihlavy, odboru dopravy.
- 19) Práce v silničním tělese a jeho bezprostřední blízkosti lze provádět v období **od 1. dubna do 15. října kalendářního roku**. Mimo toto období nebudeme vzhledem k zimní údržbě místních komunikací povolovat žádné zásahy do silničního tělesa.
- 20) Minimálně 30 dní před zahájením prací investor, resp. dodavatel:
 - podá žádost ke zvláštnímu užívání místních komunikací včetně podrobného situačního plánu (Magistrát města Jihlavy, odbor dopravy)
 - uzavře smlouvu se správcem MK o záruce na provedené práce (investor)
- 21) **Toto vyjádření slouží i jako souhlas ke zvláštnímu užívání místních komunikací dle zákona č. 13/1997 Sb., § 25, odst. 6, písm. d) – umístění inženýrských sítí a jiných nadzemních nebo podzemních vedení všeho druhu v silničním pozemku, na něm nebo na mostních objektech.**

22) Toto vyjádření má platnost jeden rok.

S pozdravem


Miroslav Duba
vedoucí střediska správy
místních komunikací

Příloha

2x situace stavby

Na vědomí


Magistrát města Jihlavy – OD

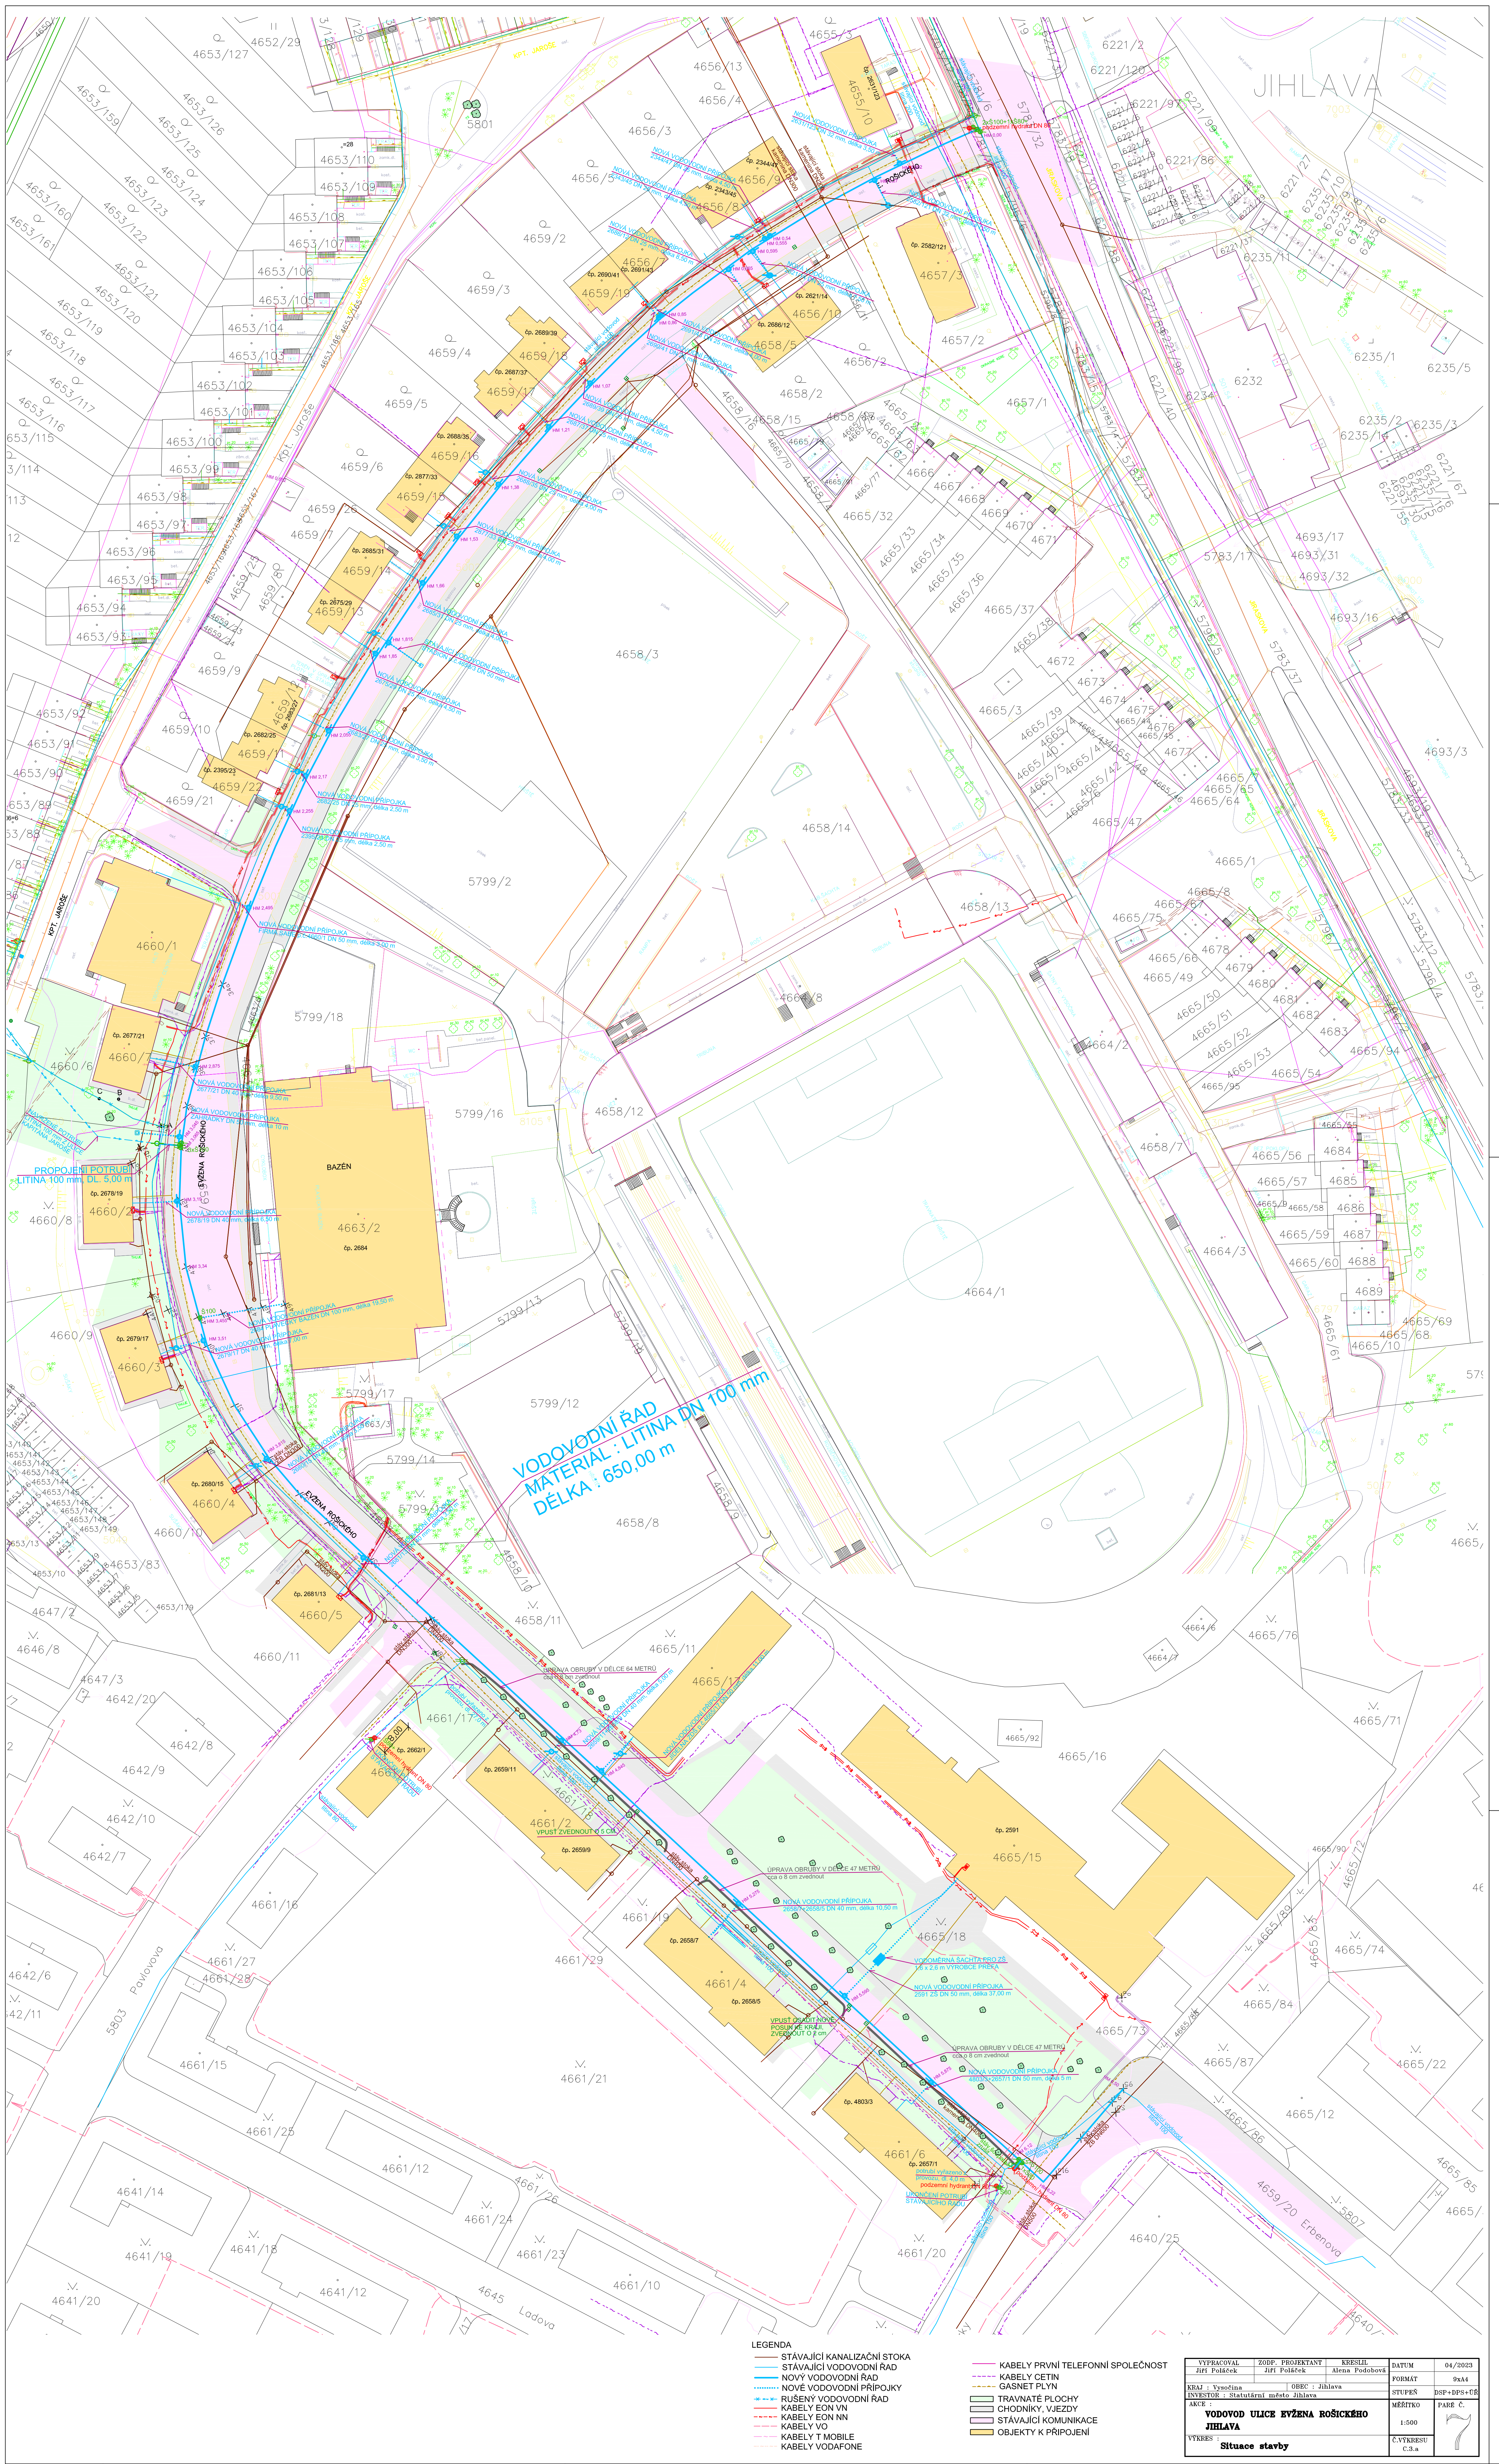

- LEGENDA
- STÁVAJÍCÍ KANALIZAČNÍ STOKA
 - STÁVAJÍCÍ VODOVODNÍ RAD
 - NOVÝ VODOVODNÍ RAD
 - NOVÉ VODOVODNÍ PŘÍPOJKY
 - RUŠENÝ VODOVODNÍ RAD
 - KABELY EON VN
 - KABELY EON NN
 - KABELY VO
 - KABELY T MOBILE
 - KABELY VODAFONE
 - KABELY PRVNÍ TELEFONNÍ SPOLEČNOST
 - KABELY CETIN
 - GASNET PLYN
 - TRAVNATÉ PLOCHY
 - CHODNÍKY, VJEZDY
 - STÁVAJÍCÍ KOMUNIKACE
 - OBJEKTY K PŘIPOJENÍ


| | | | | |
|-------------------------------------|------------------|--------------|---------|------------|
| VYPRACOVAL | ZOUP. PROJEKTANT | KRESLIL | DATUM | 04/2025 |
| Jiří Poláček | Jiří Poláček | Alena Podoba | POSADIL | 9/14 |
| KRAJ : Vysočina | OBEC : Jihlava | | STUPEŇ | DSF+DPS+TG |
| INVESTOR : Statutární město Jihlava | | | MĚŘÍTKO | 1:500 |
| VODOVODNÍ RAD VÝŽIVA ROŠICKÉHO | | | PÁNEŽ | |
| Jihlava | | | | |
| VYKRESLIL | | | | |
| Situace starý | | | | |



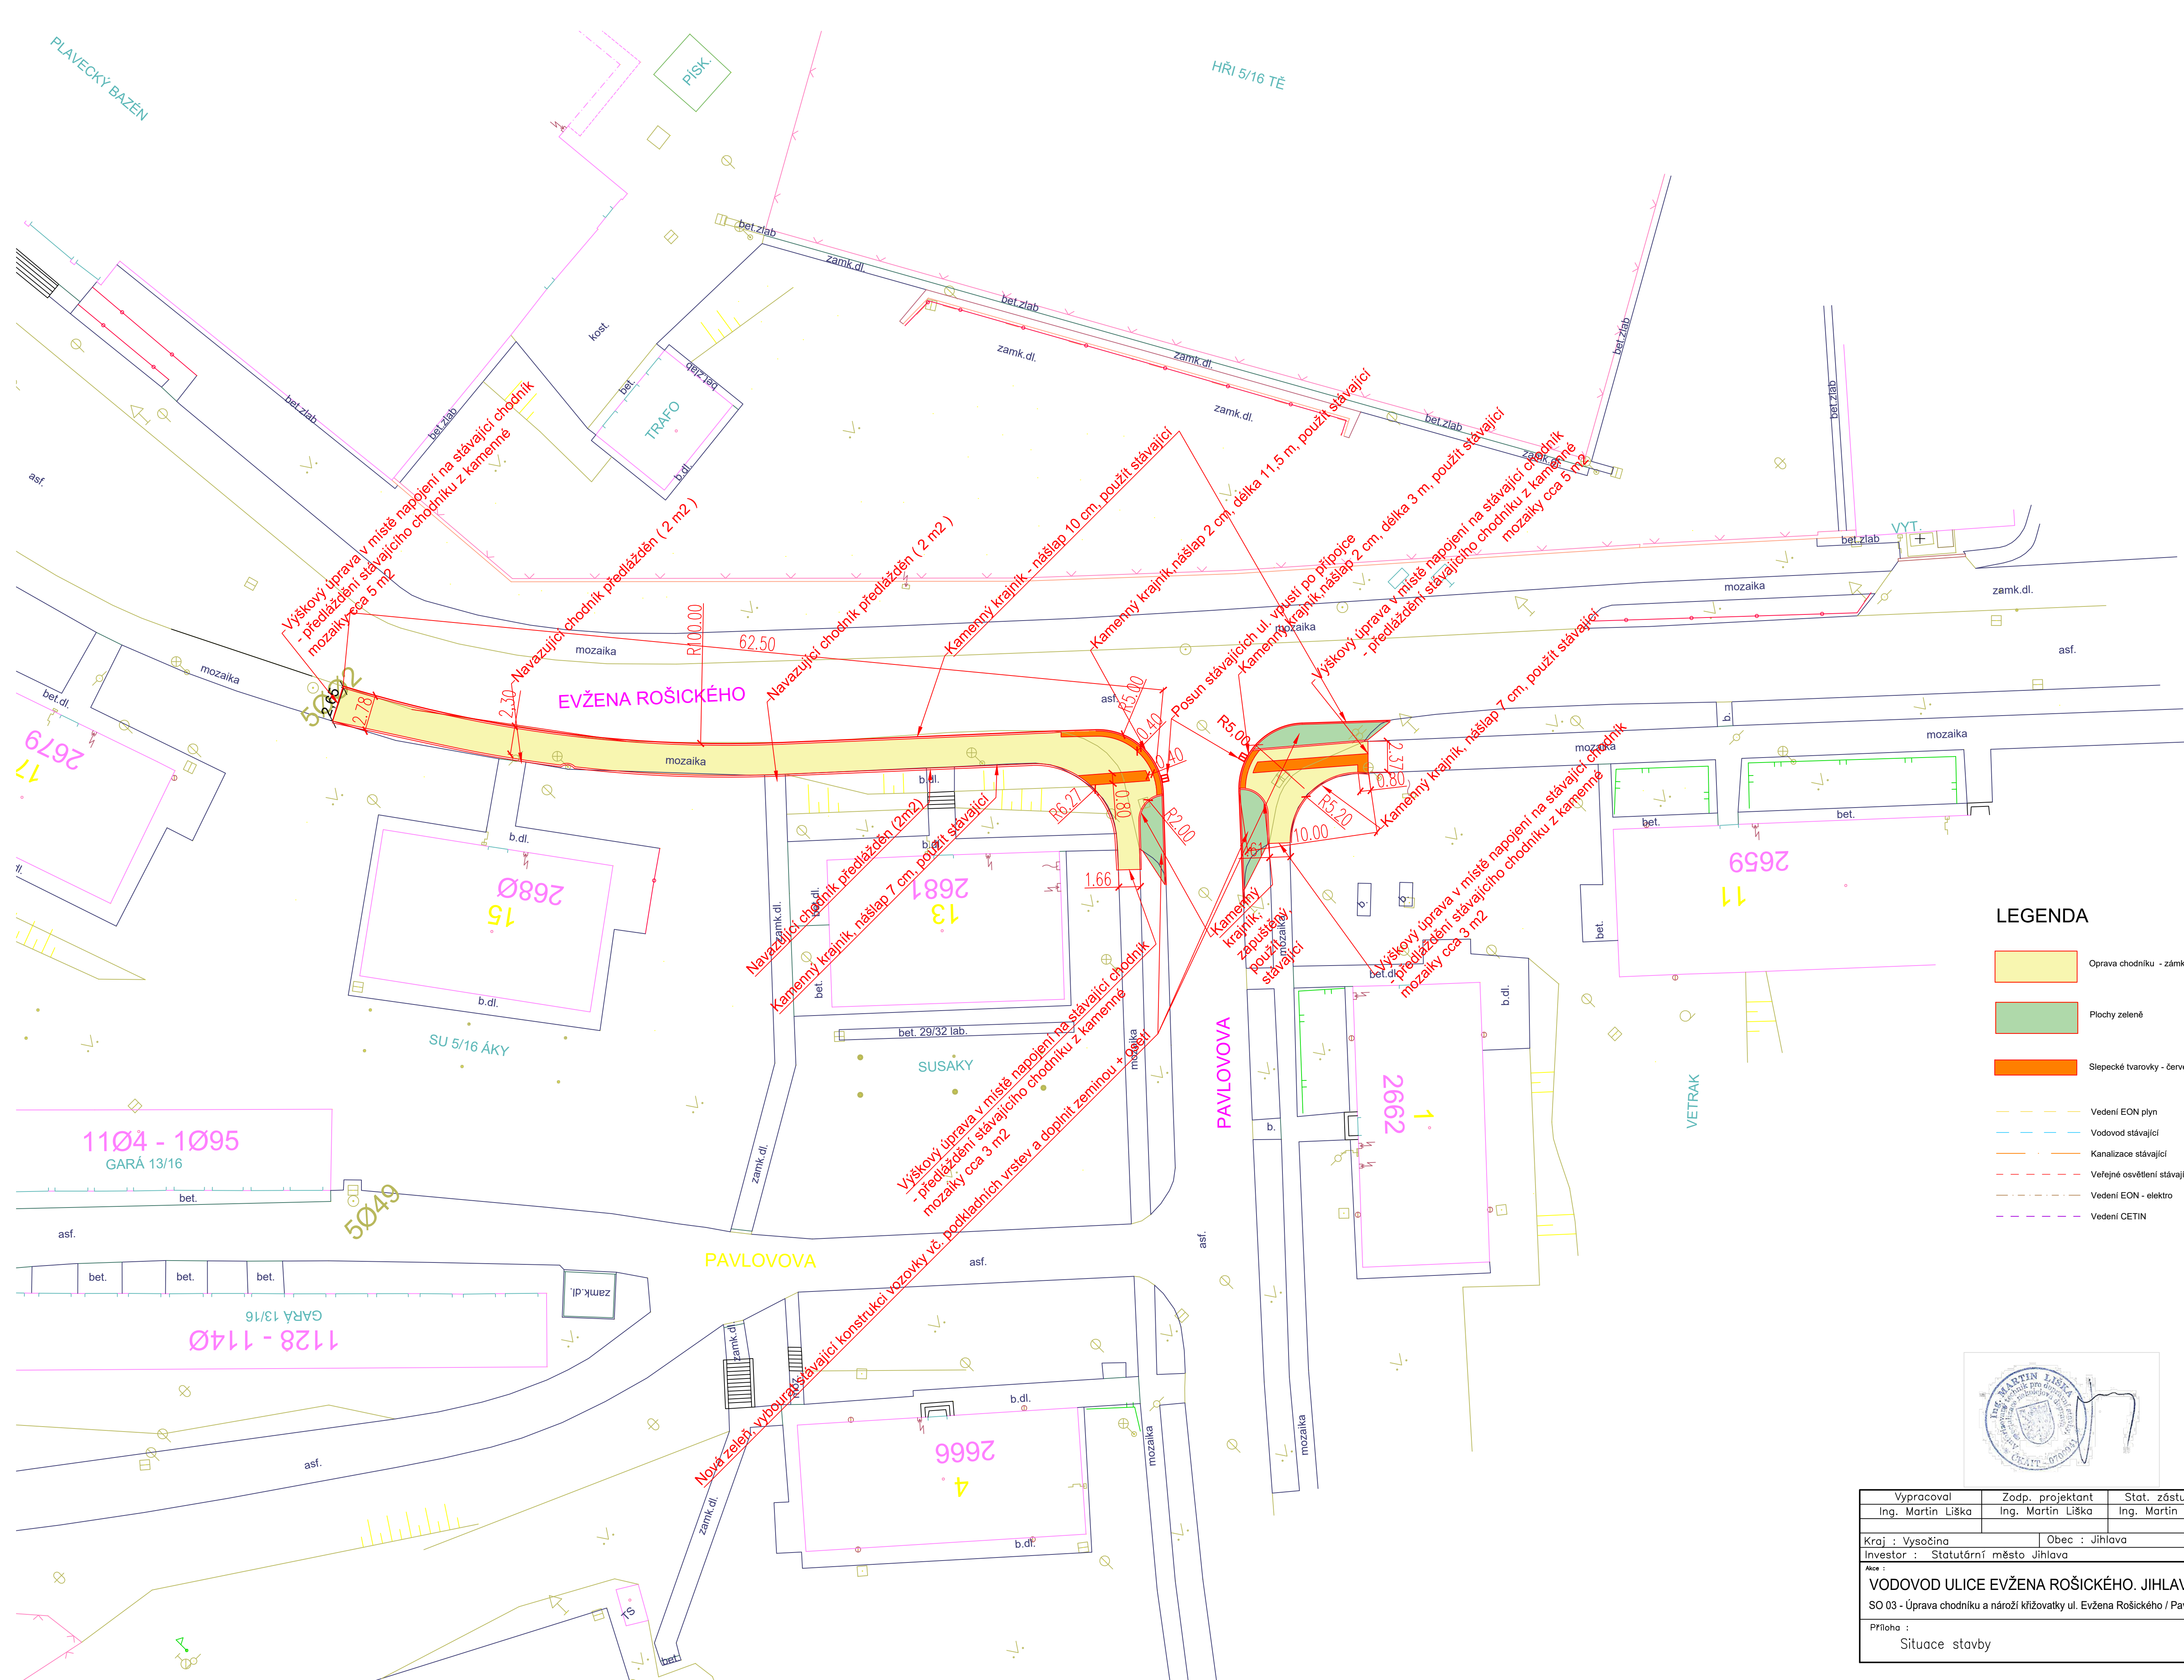


LEGENDA

- Oprava chodníku - zámková dlažba šedá 200/200/60 mm
- Plochy zeleně
- Slepecké tvarovky - červená 200/100/60 (barevně odlišené)
- Vedení EON plyn
- Vodovod stávající
- Kanalizace stávající
- Veřejné osvětlení stávající
- Vedení EON - elektro
- Vedení CETIN

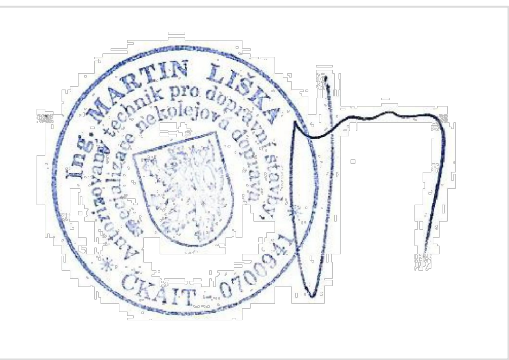

| | | | | | |
|---|--|-------------------|-------------------|---|-----------|
| Vypracoval | | Zodp. projektant | Stat. zástupce |  Ing. Martin Liška Nad Žlabkem 3757 Havlíčkův Brod tel. 605530859 | |
| Ing. Martin Liška | | Ing. Martin Liška | Ing. Martin Liška | | |
| | | | | | |
| Kraj : Vysočina | | Obec : Jihlava | | | |
| Investor : Statutární město Jihlava | | | | | |
| Ačce : | | | | Datum | 03/2023 |
| VODOVOD ULICE EVŽENA ROŠICKÉHO, JIHLAVA SO 03 - Úprava chodníku a nároží křižovatky ul. Evžena Rošického / Pavlova | | | | Formát | 6x44 |
| | | | | Stupeň | DSP+PDPS |
| | | | | Čís.zakázky | 2309 |
| | | | | Měřtko | Č.výkresu |
| Příloha : | | | | 1:250 | C.3.b |
| Situace stavby | | | | | |